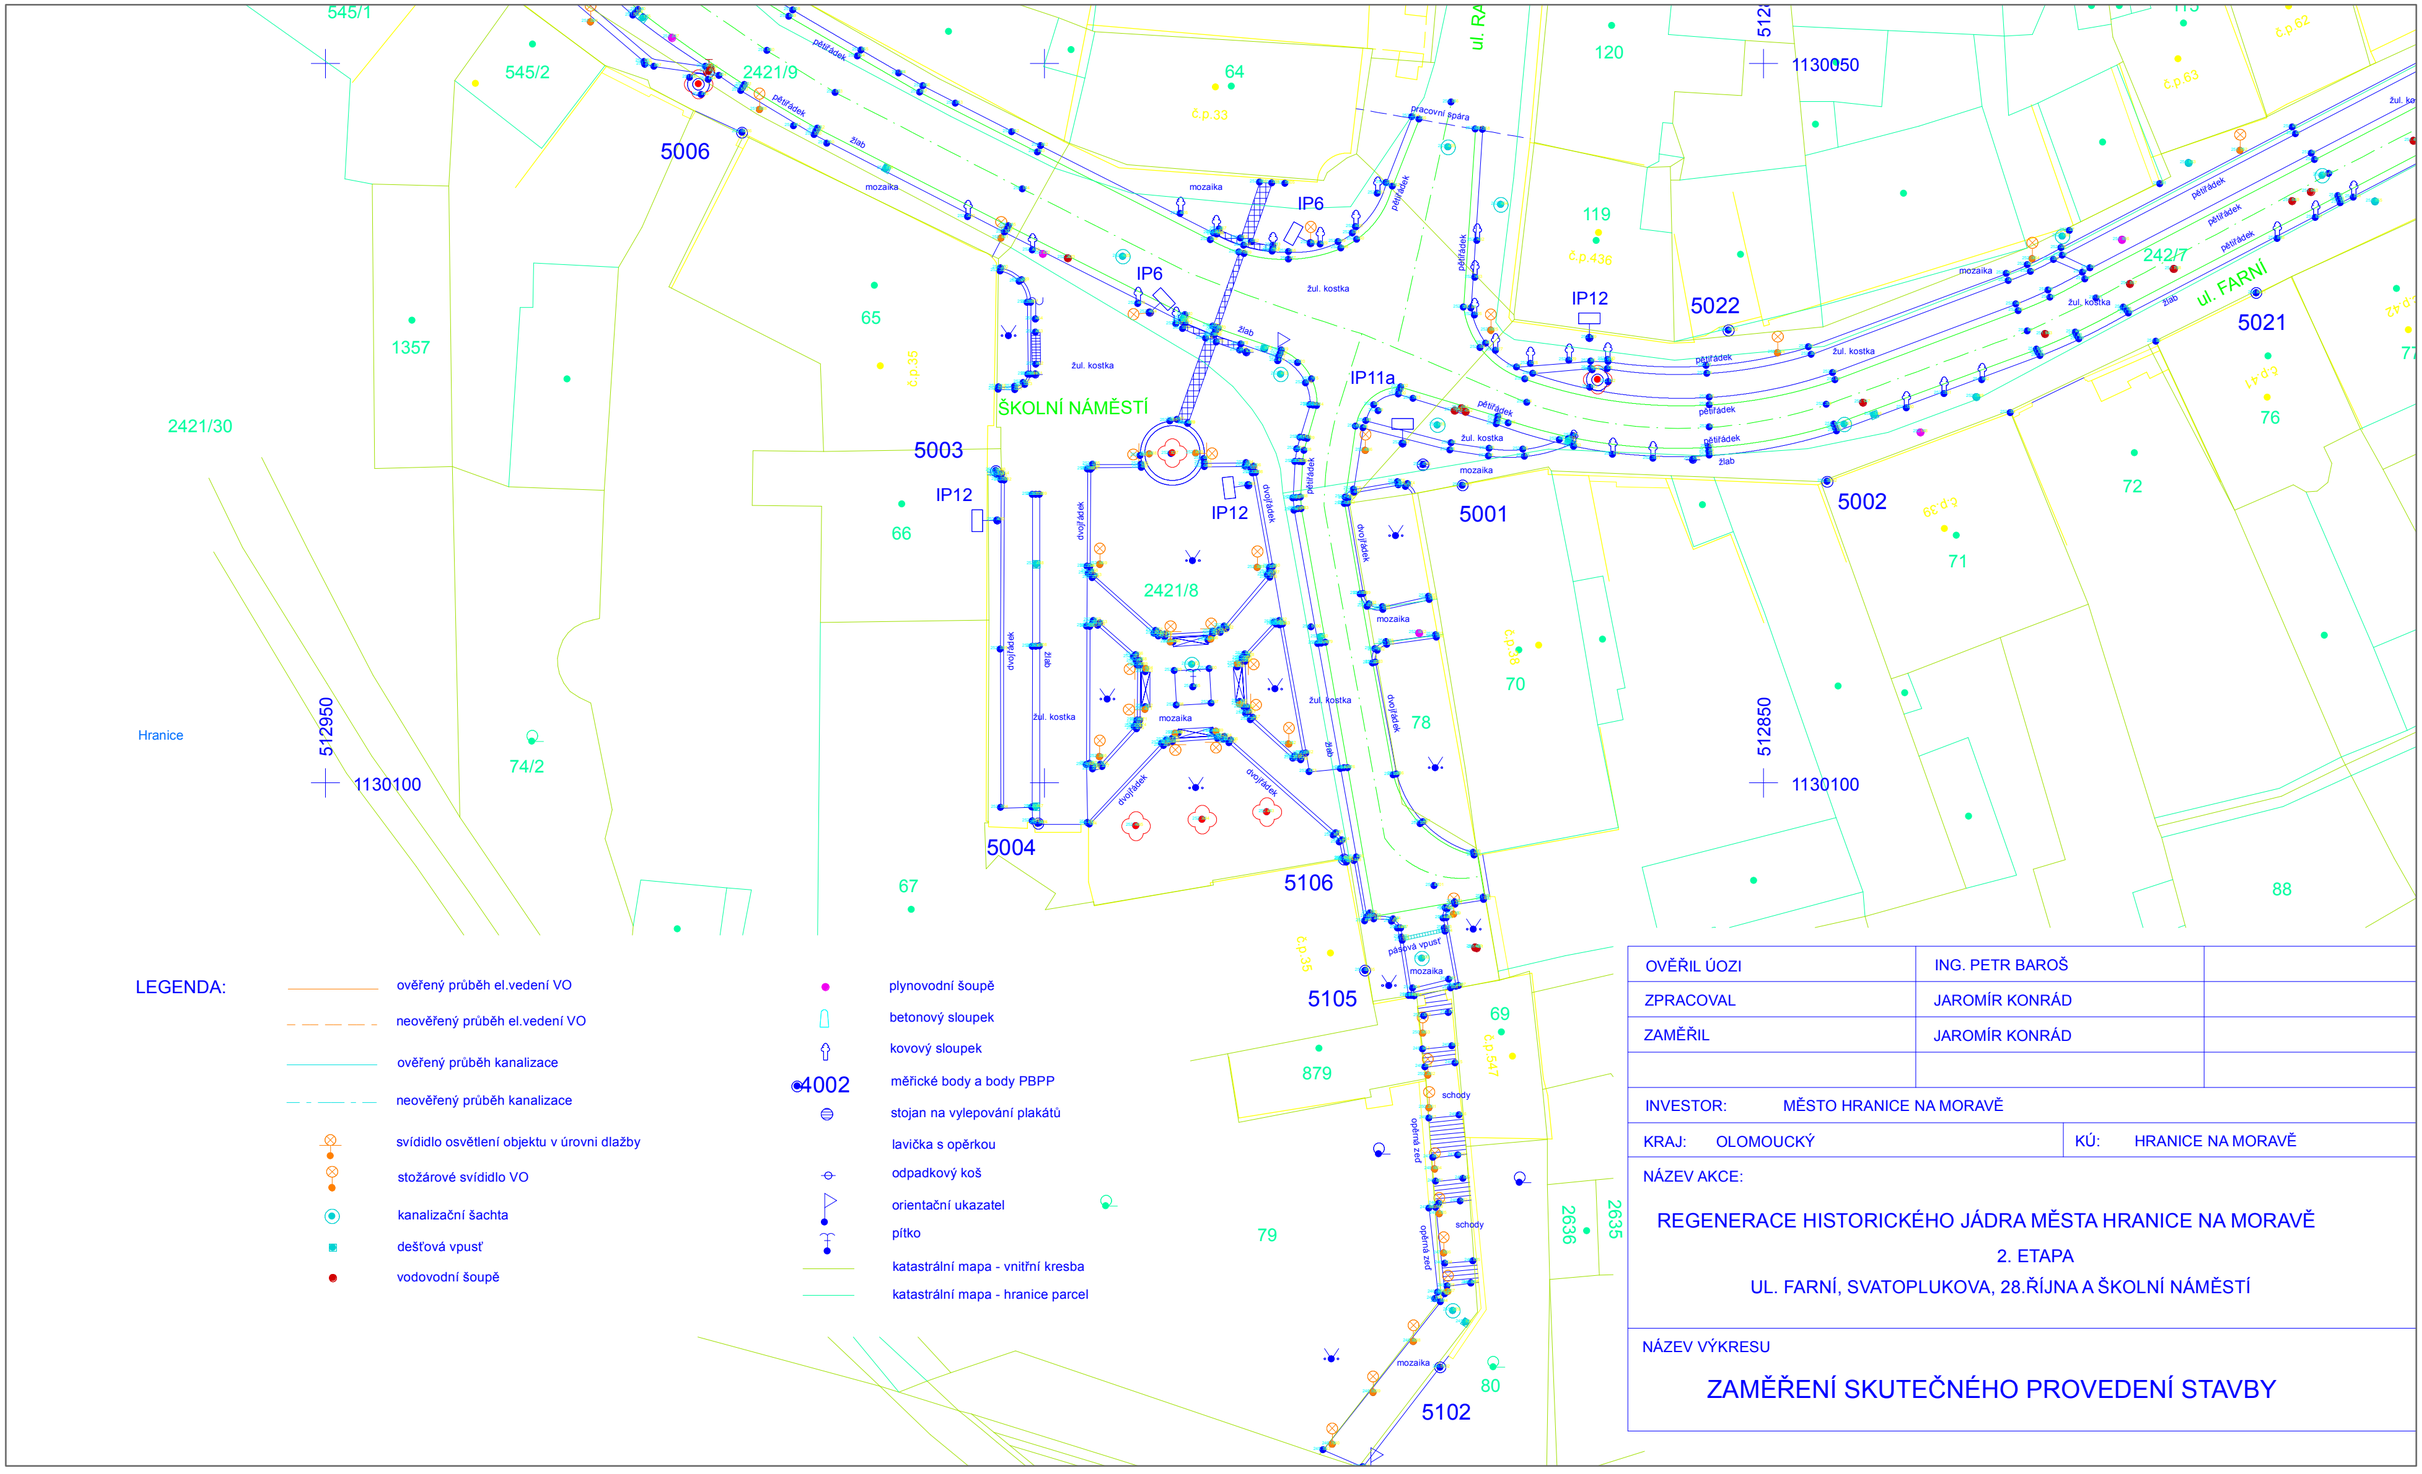

LEGENDA:

- ověřený průběh el.vedení VO
- neověřený průběh el.vedení VO
- ověřený průběh kanalizace
- neověřený průběh kanalizace
- svídidlo osvětlení objektu v úrovni dlažby
- stožárové svídidlo VO
- kanalizační šachta
- dešťová vpusť
- vodovodní šoupě
- plynovodní šoupě
- betonový sloupek
- kovový sloupek
- 4002 měřické body a body PBPP
- stojan na vylepování plakátů
- lavička s opěrkou
- odpadkový koš
- orientační ukazatel
- pítko
- katastrální mapa - vnitřní kresba
- katastrální mapa - hranice parcel

OVĚŘIL ÚOZI	ING. PETR BAROŠ	
ZPRACOVAL	JAROMÍR KONRÁD	
ZAMĚŘIL	JAROMÍR KONRÁD	

INVESTOR: MĚSTO HRANICE NA MORAVĚ

KRAJ: OLOMOUCKÝ | KÚ: HRANICE NA MORAVĚ

NÁZEV AKCE:

REGENERACE HISTORICKÉHO JÁDRA MĚSTA HRANICE NA MORAVĚ

2. ETAPA

UL. FARNÍ, SVATOPLUKOVA, 28.ŘÍJNA A ŠKOLNÍ NÁMĚSTÍ

NÁZEV VÝKRESU

ZAMĚŘENÍ SKUTEČNÉHO PROVEDENÍ STAVBY